



INSTALLAZIONE IMPIANTO FISSO DI RILEVAMENTO DELLA VELOCITA' SULLA VIA MATTEOTTI ALL'INTERNO DEL CENTRO ABITATO DI ARGENTA.




fasc. Follum: Data: Marzo 2025

Oggetto elaborato:
AS-BUILT
PANIMETRIA D'INQUADRAMENTO, ESTRATTO C.T.R.,
ESTRATTO P.U.G. E SEZIONE TIPO.

Cod.: **01**
Scale: 1:500 1:100
1:10.000

ESTRATTO C.T.R.


scala 1:10.000

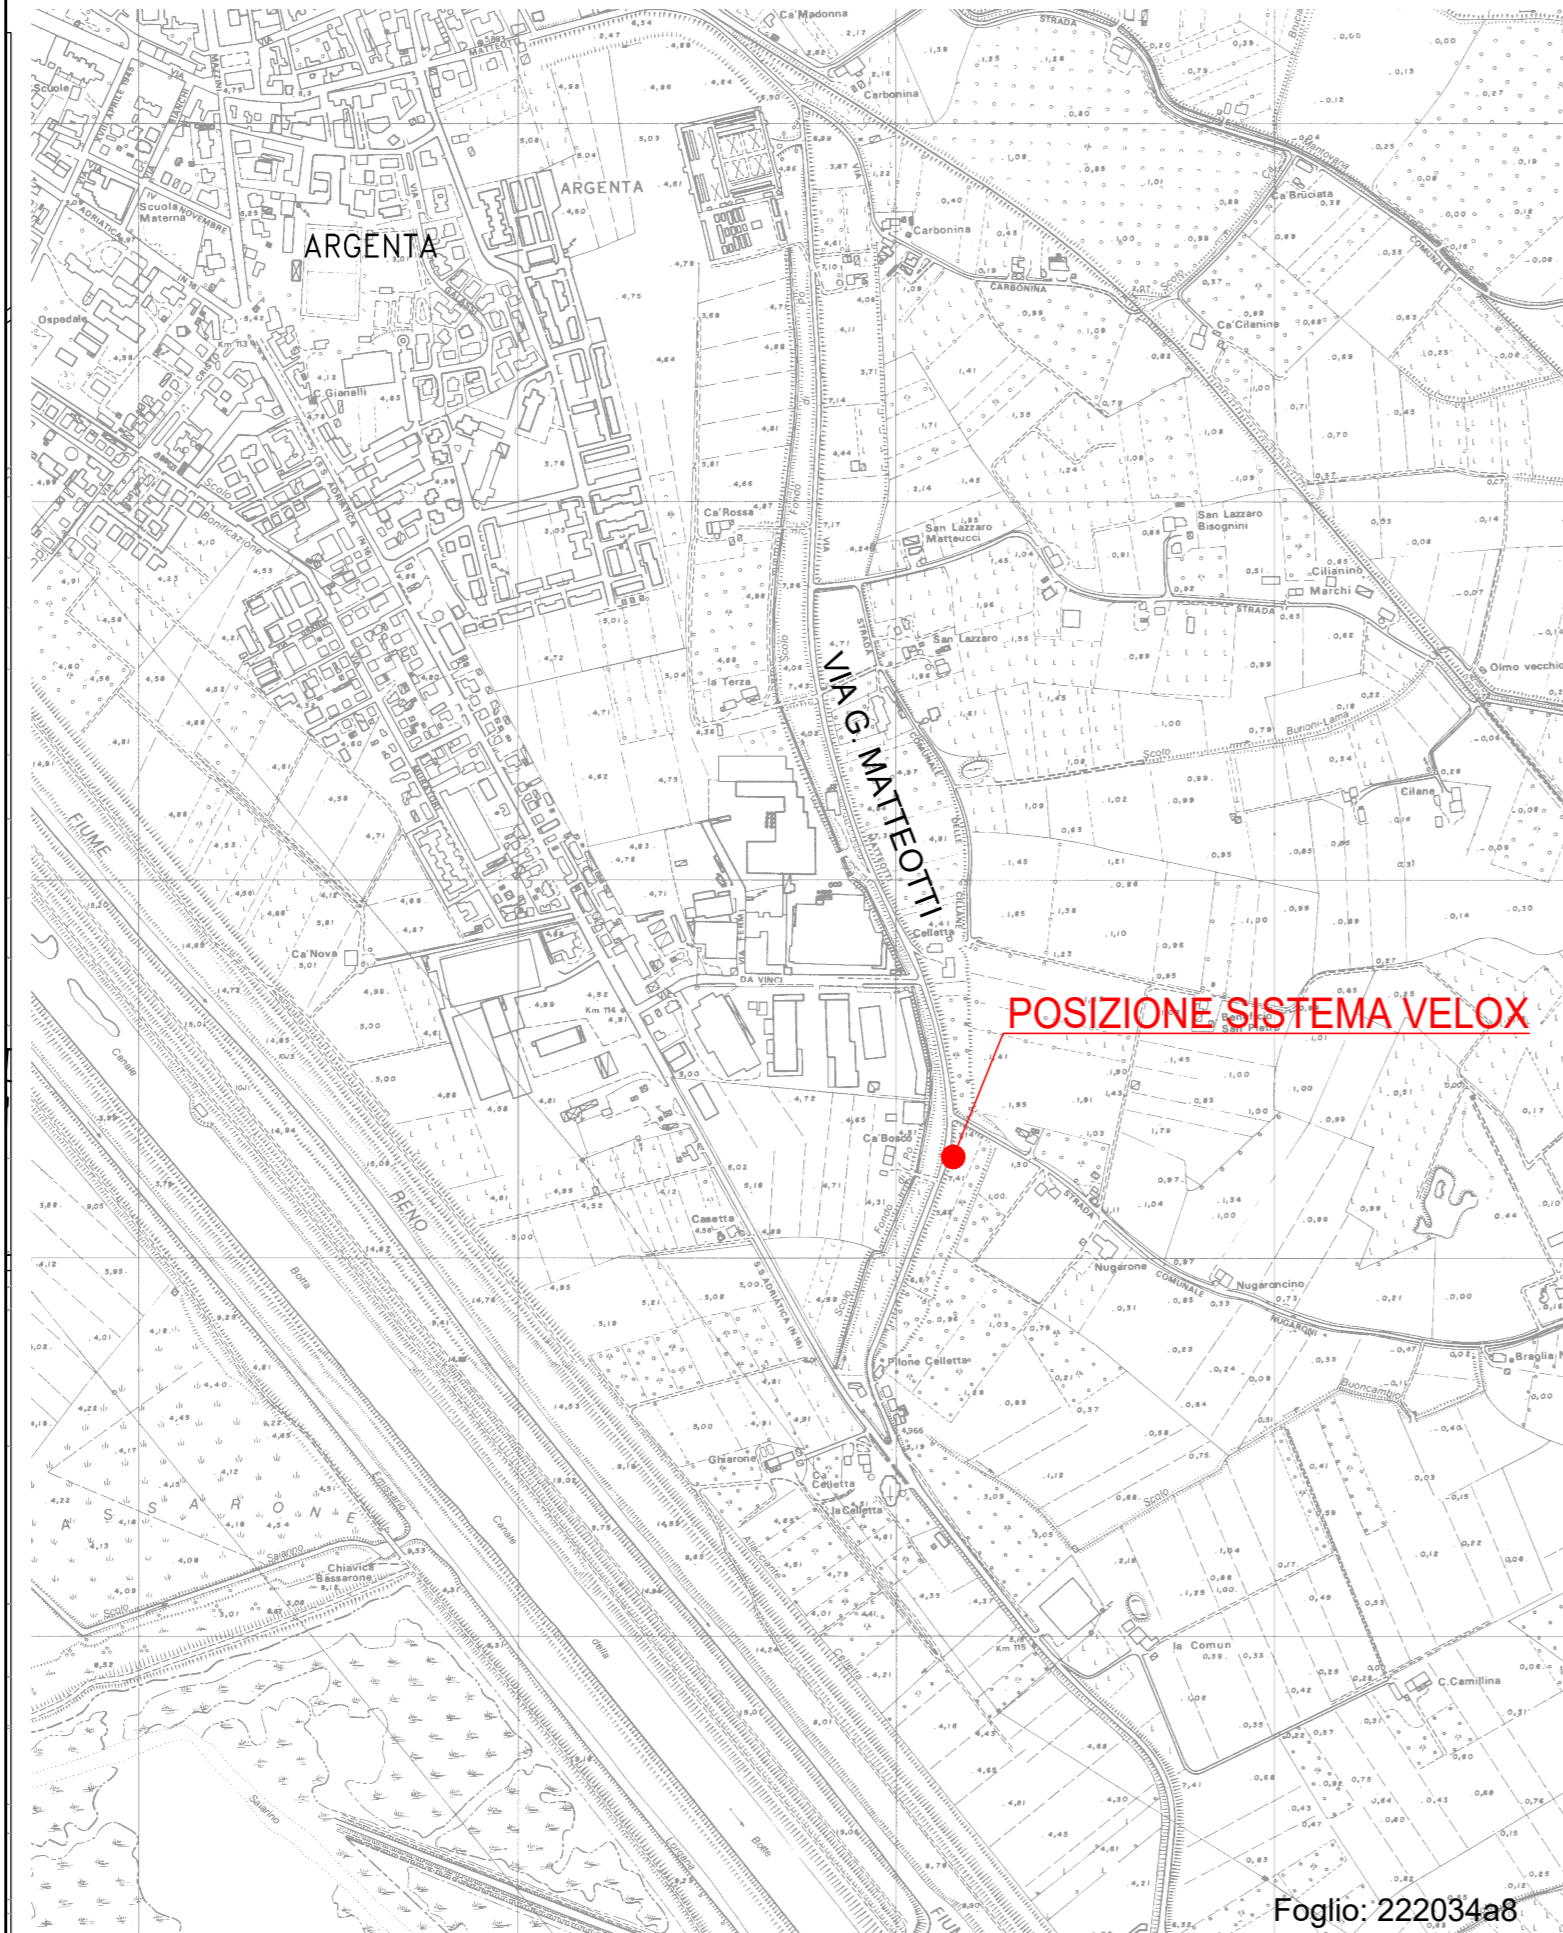

POSIZIONE SISTEMA VELOX

Foglio: 222034a8


ESTRATTO P.U.G.

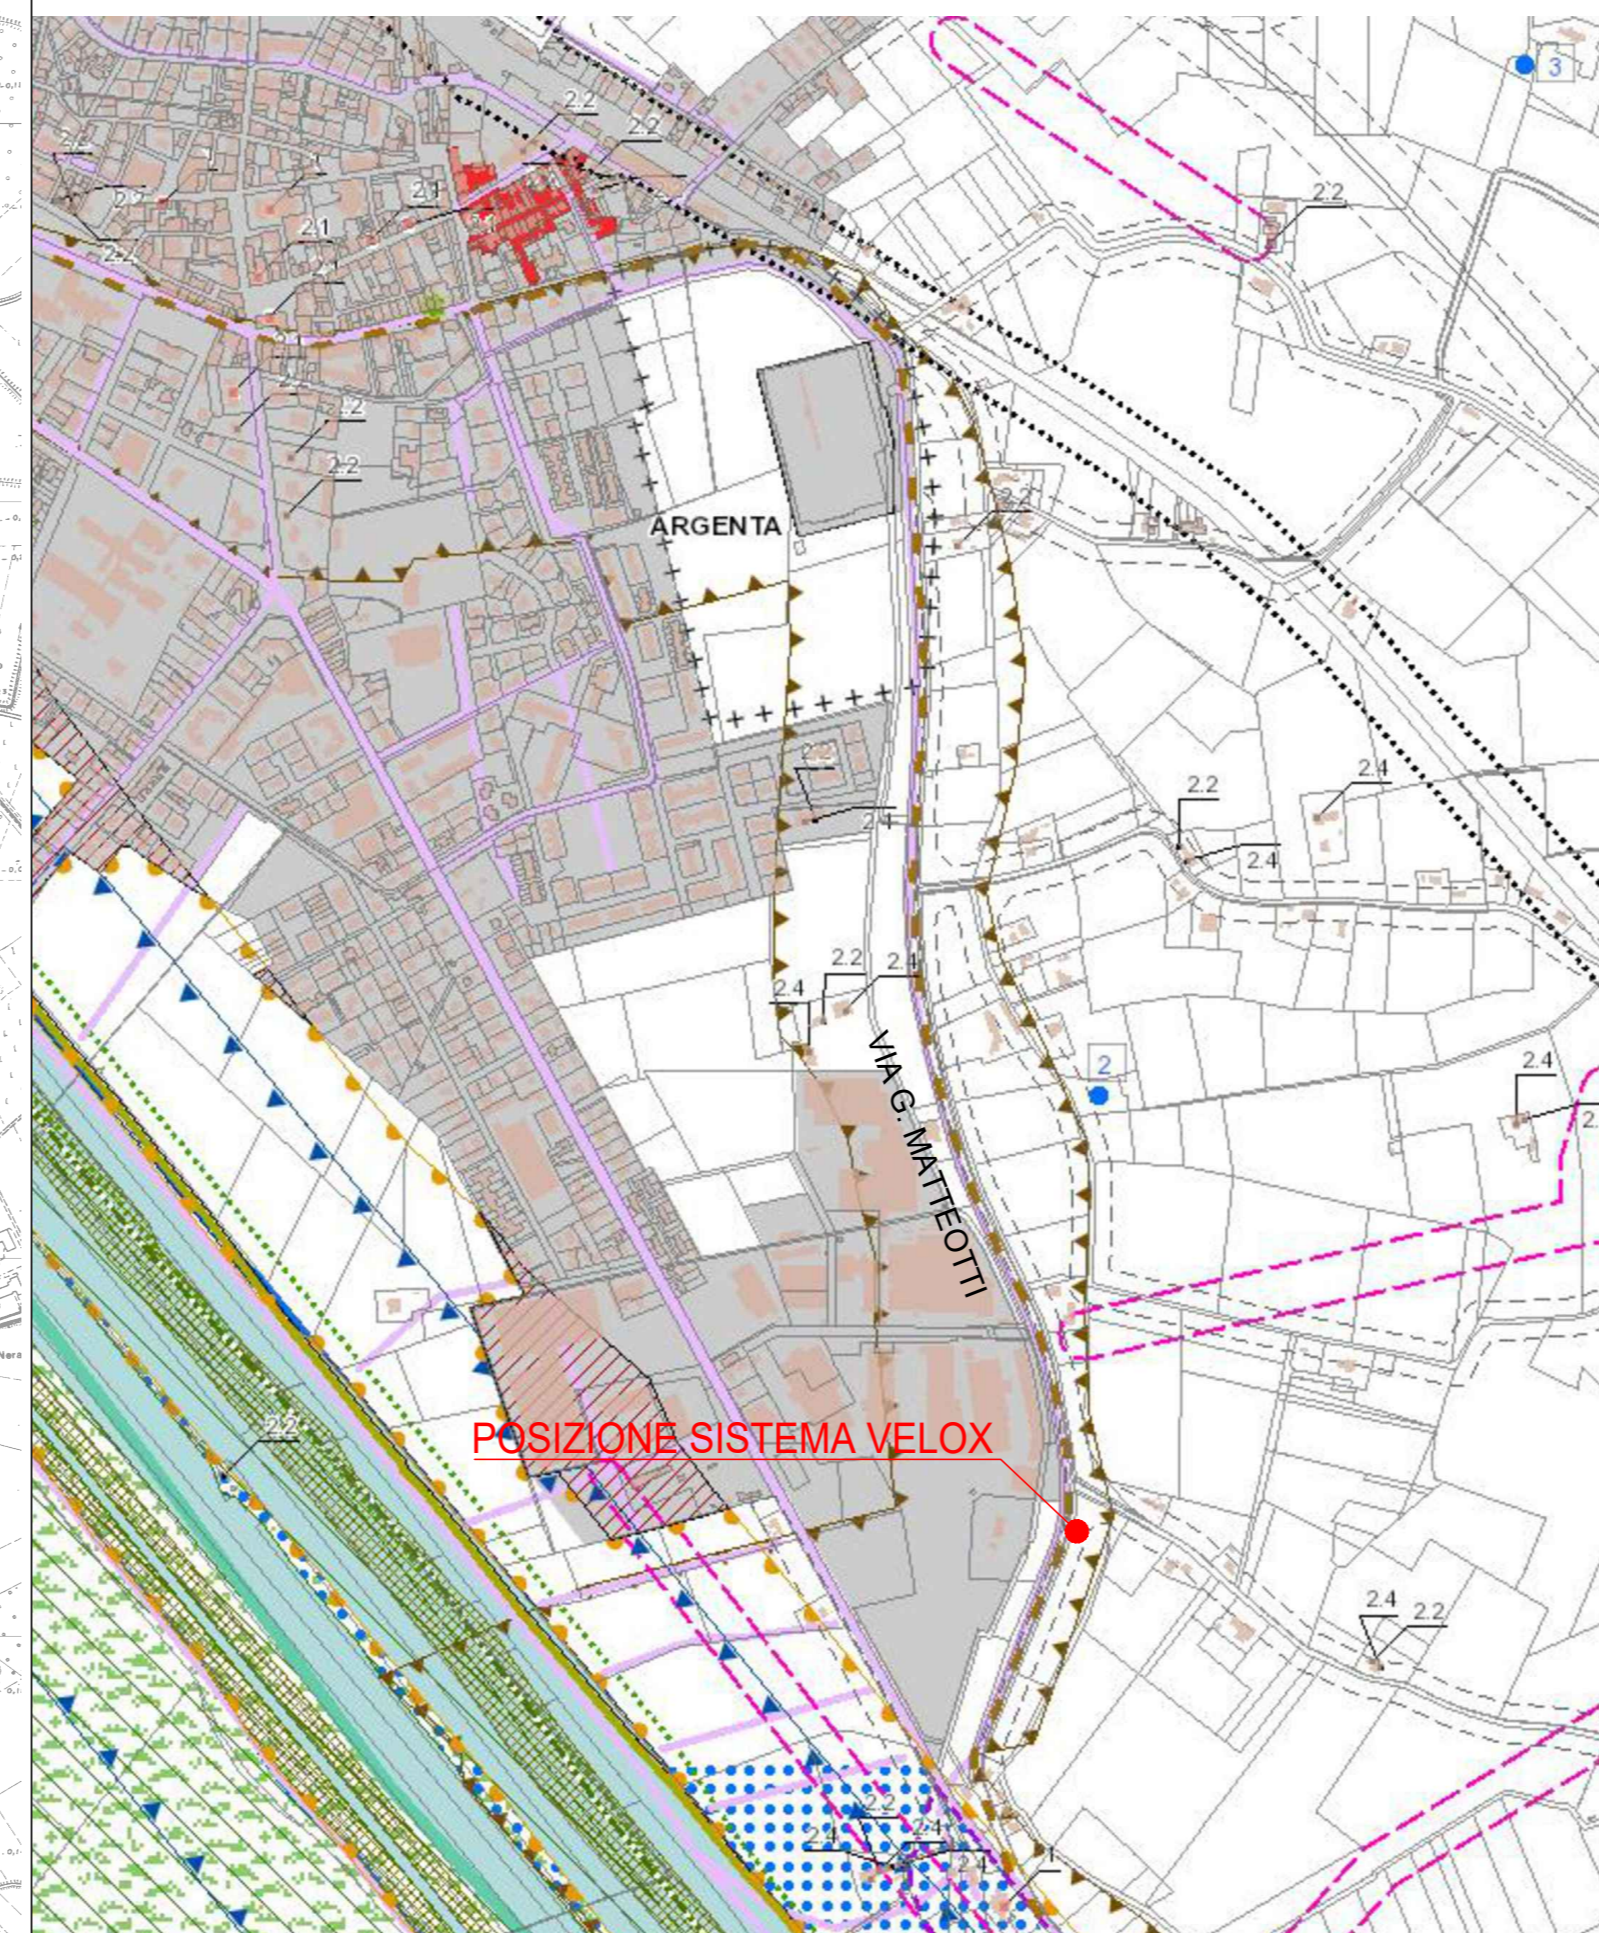

POSIZIONE SISTEMA VELOX

SEZIONE TIPO VIA MATTEOTTI

scala 1:100

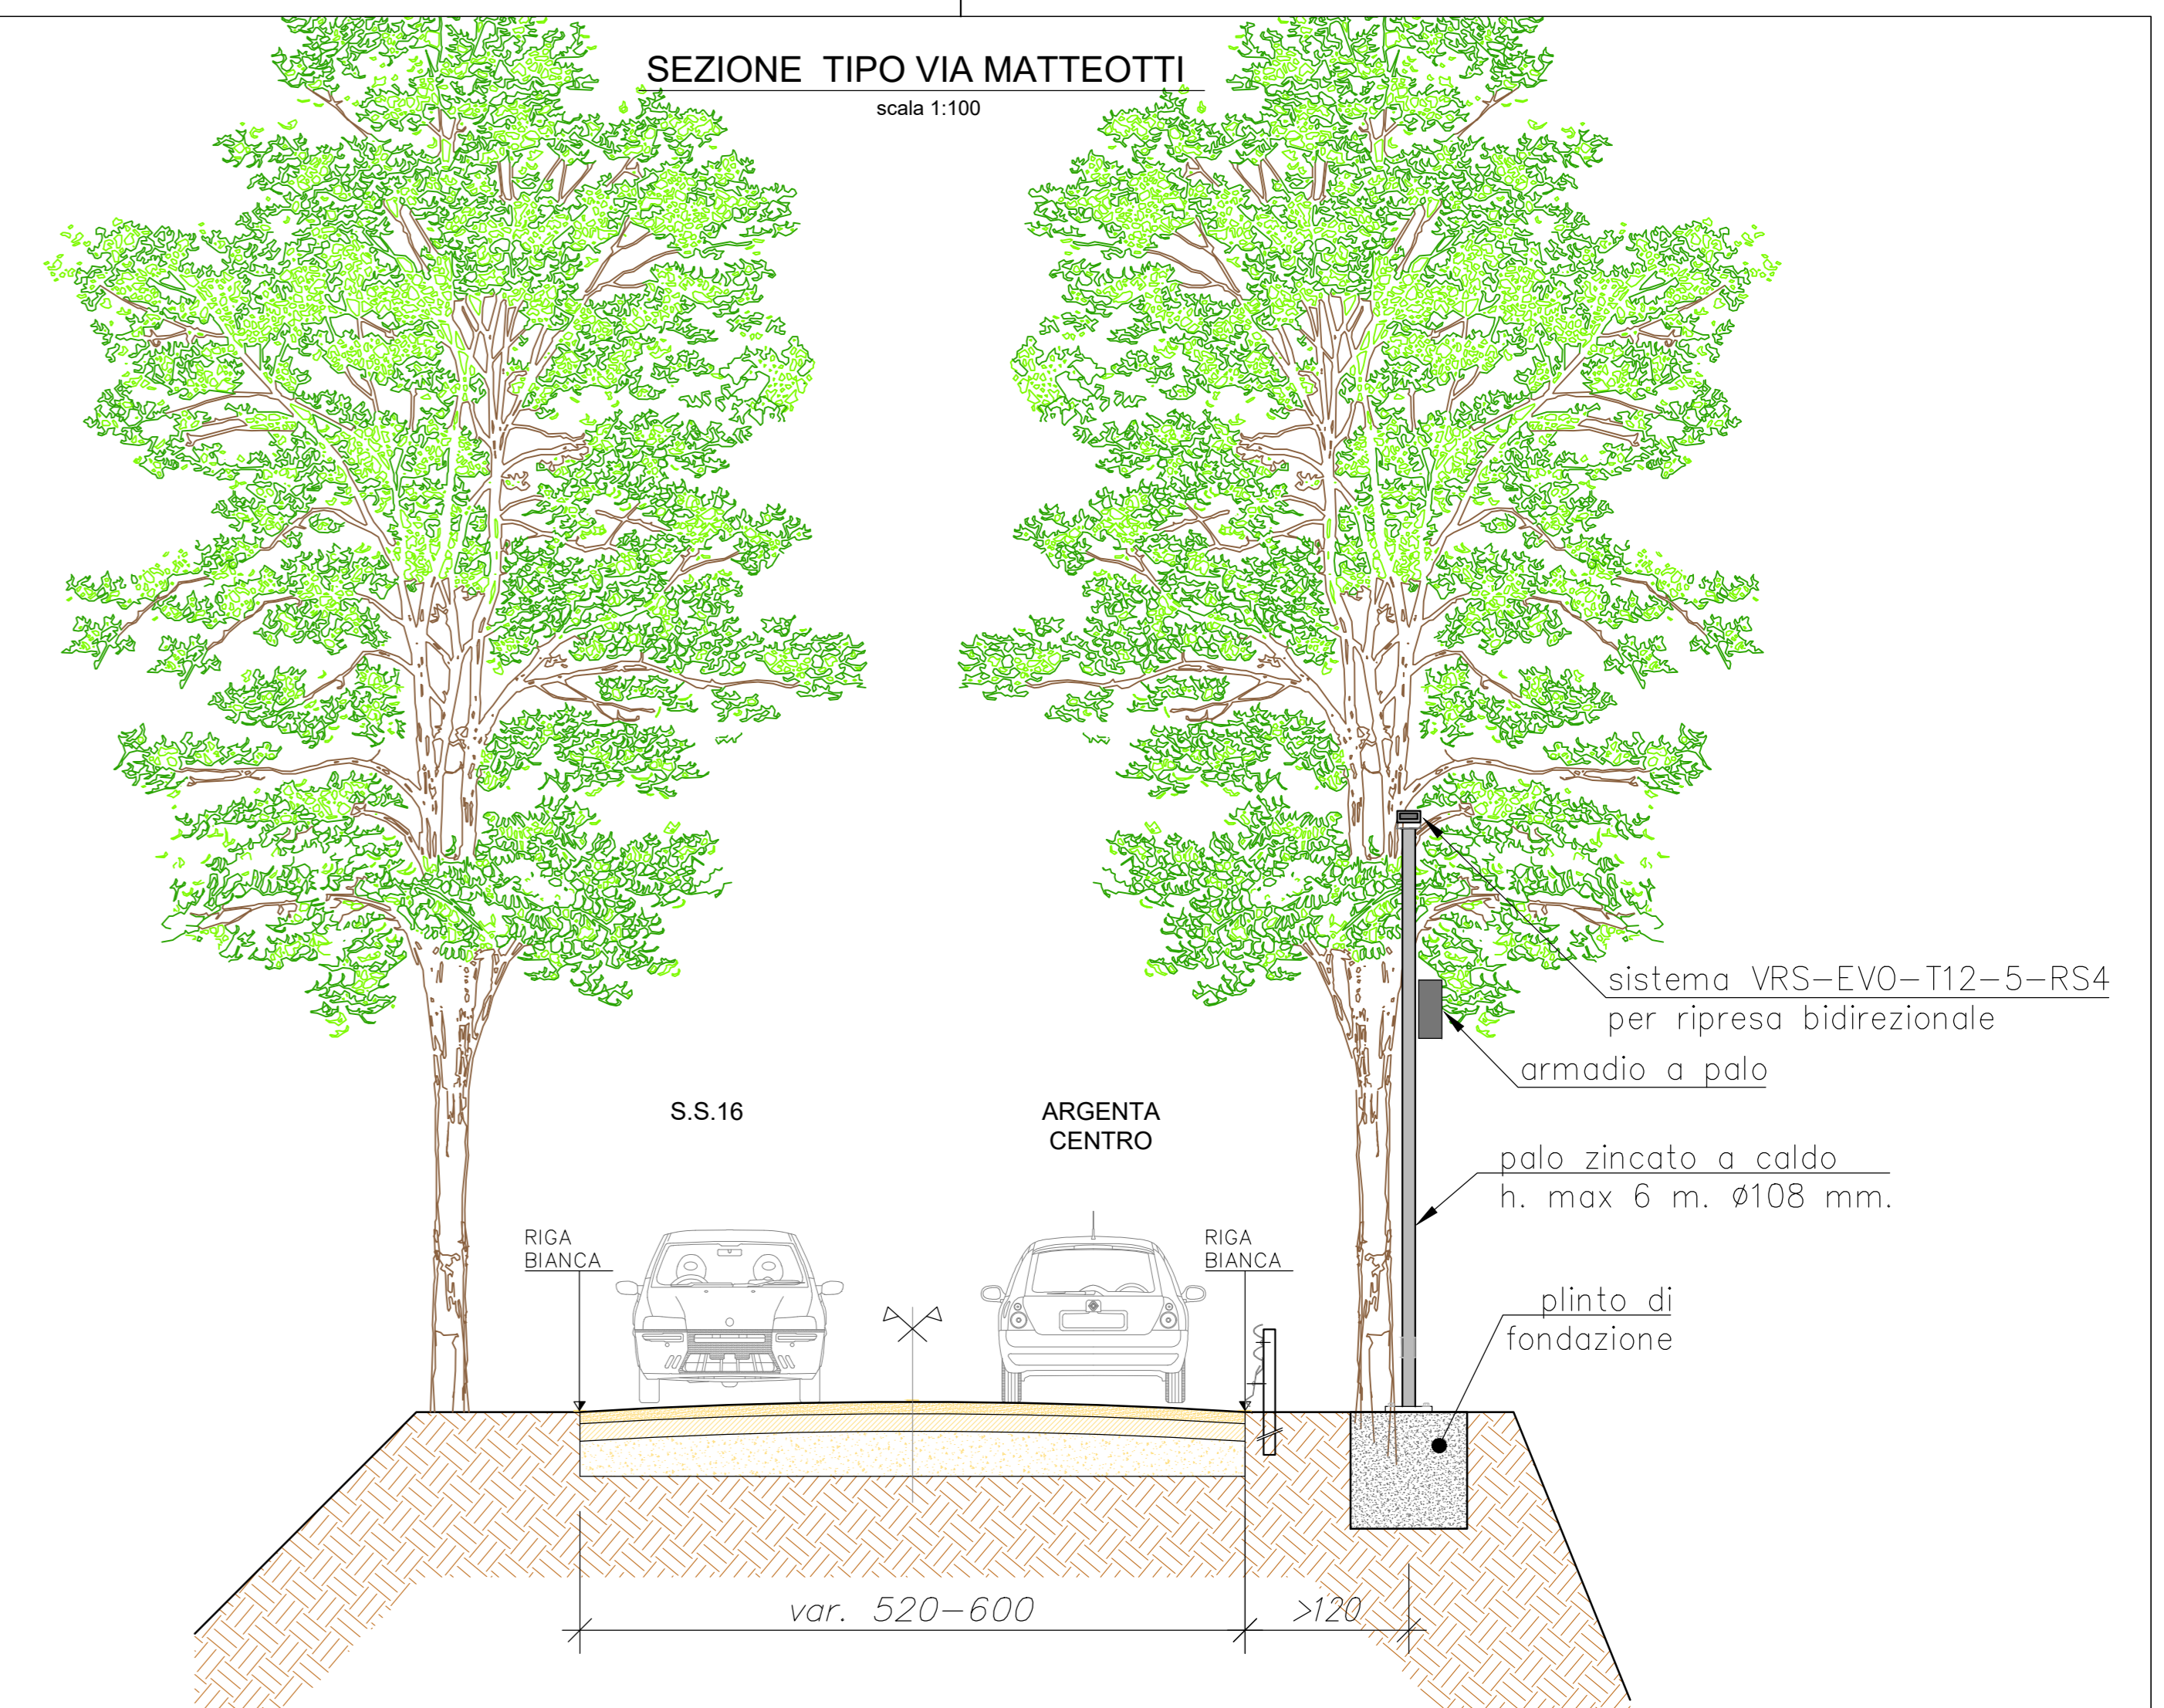

sistema VRS-EVO-T12-5-RS4
per ripresa bidirezionale
armadio a palo


palo zincato a caldo
h. max 6 m. Ø108 mm.

plinto di
fondazione

var. 520-600 >120

PLANIMETRIA INSTALLAZIONE IMPIANTO FISSO DI RILEVAMENTO DELLA VELOCITA' SULLA VIA MATTEOTTI ALL'INTERNO DEL CENTRO ABITATO DI ARGENTA

scala 1:500

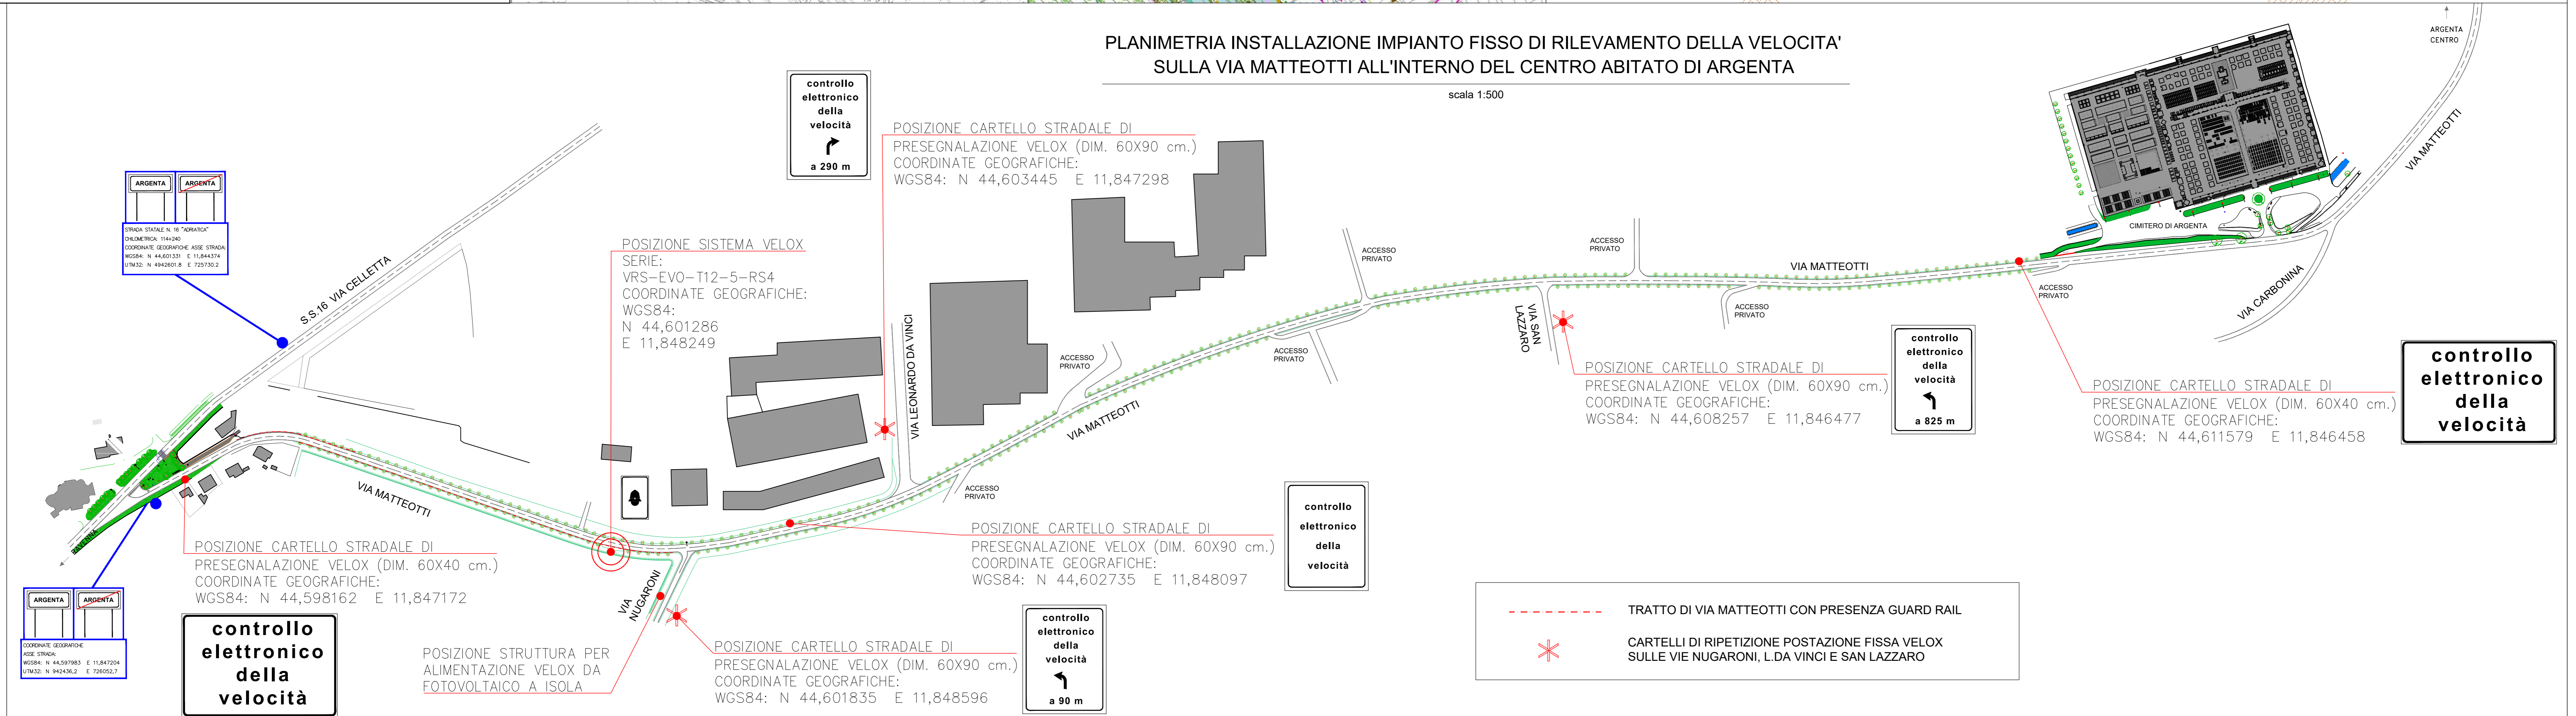

controllo elettronico della velocità
a 290 m

POSIZIONE CARTELLO STRADALE DI PRESEGNAZIONE VELOX (DIM. 60X90 cm.)
COORDINATE GEOGRAFICHE:
WGS84: N 44,603445 E 11,847298

POSIZIONE SISTEMA VELOX
SERIE:
VRS-EVO-T12-5-RS4
COORDINATE GEOGRAFICHE:
WGS84:
N 44,601286
E 11,848249

POSIZIONE CARTELLO STRADALE DI PRESEGNAZIONE VELOX (DIM. 60X90 cm.)
COORDINATE GEOGRAFICHE:
WGS84: N 44,608257 E 11,846477

controllo elettronico della velocità
a 825 m

POSIZIONE CARTELLO STRADALE DI PRESEGNAZIONE VELOX (DIM. 60X40 cm.)
COORDINATE GEOGRAFICHE:
WGS84: N 44,611579 E 11,846458

controllo elettronico della velocità

POSIZIONE CARTELLO STRADALE DI PRESEGNAZIONE VELOX (DIM. 60X40 cm.)
COORDINATE GEOGRAFICHE:
WGS84: N 44,598162 E 11,847172

controllo elettronico della velocità

POSIZIONE STRUTTURA PER ALIMENTAZIONE VELOX DA FOTOVOLTAICO A ISOLA

POSIZIONE CARTELLO STRADALE DI PRESEGNAZIONE VELOX (DIM. 60X90 cm.)
COORDINATE GEOGRAFICHE:
WGS84: N 44,602735 E 11,848097

controllo elettronico della velocità

POSIZIONE CARTELLO STRADALE DI PRESEGNAZIONE VELOX (DIM. 60X90 cm.)
COORDINATE GEOGRAFICHE:
WGS84: N 44,601835 E 11,848596

controllo elettronico della velocità
a 90 m

--- TRATTO DI VIA MATTEOTTI CON PRESENZA GUARD RAIL
* CARTELLI DI RIPETIZIONE POSTAZIONE FISSA VELOX SULLE VIE NUGARONI, L.DA VINCI E SAN LAZZARO